



Řadič SSZ

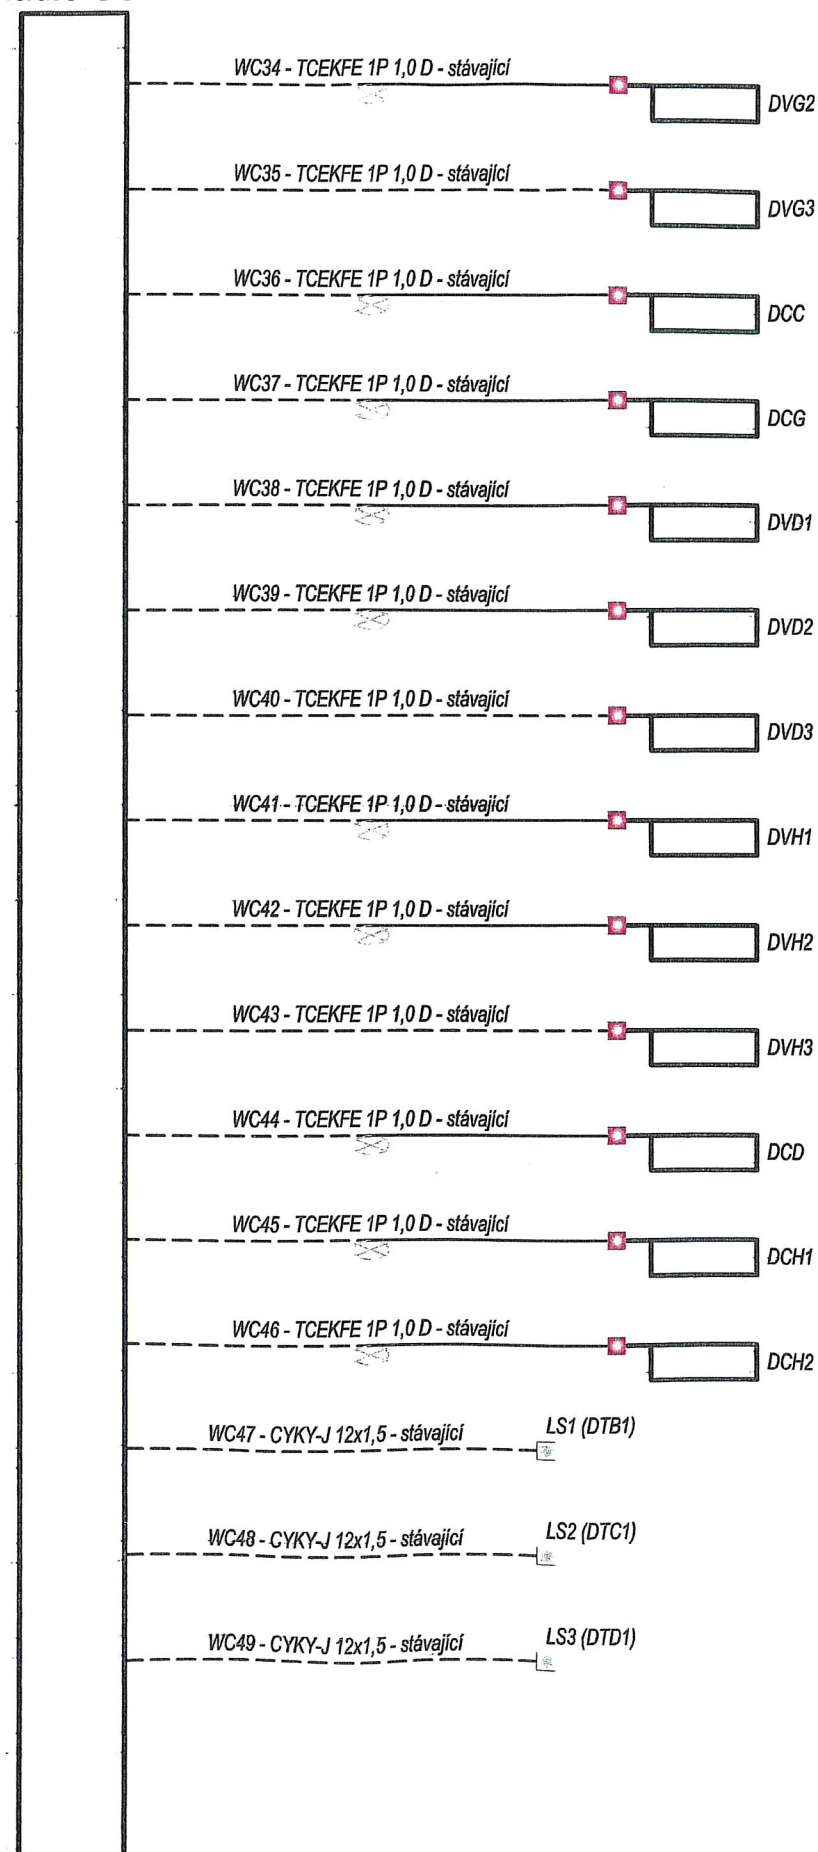

Řadič SSZ

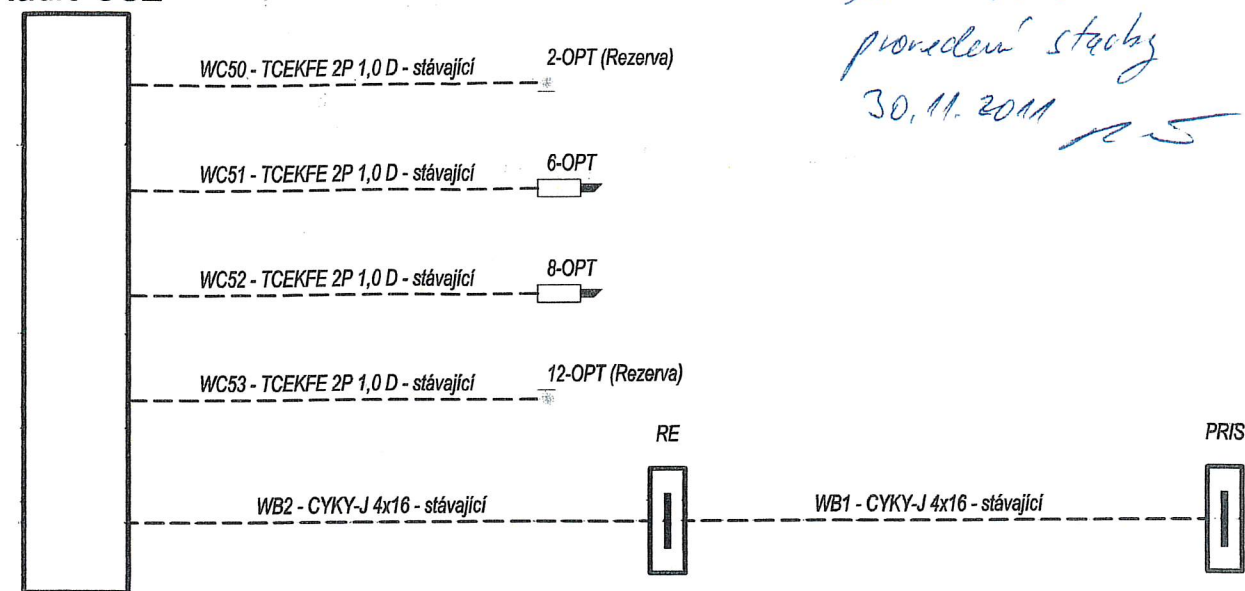


Legenda:

- WC1 - CYKY-J 24x1,5 - stávající
- WC16 - TCEKFE 2P 1,0 D - 15 m
- WC17 - TCEKFE 1P 1,0 D - stávající
- WC19 - TCEKFE 1P 1,0 D - stávající
- WC47 - CYKY-J 12x1,5 - stávající
- WB2 - CYKY-J 4x16 - stávající
- 1
- 16 - RR
- DVA1
- DVA3
- LS1 (DTB1)
- RE
- stávající kabelové rozvody a stožáry (nebudou měněny)
- na stávající stožár bude osazena nová skříňka ručního řízení
- stožár bude propojen s řadičem novým kabelem
- kabelové rezervy na stávajících kabelech budou uloženy do nových tras a ukončeny v šachtách, ve kterých budou na kabely připojeny nové indukční smyčky
- nové indukční smyčky budou připojeny na stávající kabelové rozvody
- stávající kabelové rozvody k ovládacím skříňkám DPO a.s.
- stávající napájecí kabely

ODPOVĚDNÝ PROJEKTANT ZAKÁZKY	Ing. Luděk Obrdlík	Ing. Procházka	PK SSZ Obrdlík Ing. Luděk Obrdlík Ečerova 3, 635 00 Bm Tel / Fax 543 232 880
ZODPOVĚDNÝ PROJEKTANT	Ing. Luděk Obrdlík	Ing. Obrdlík	
VYPRACOVAL	Ing. Luděk Obrdlík	Ing. Obrdlík	
KRESLIL			
KONTROLOVAL	Ing. Luděk Obrdlík	Ing. Procházka	
KRAJSKÝ ÚŘAD	Moravskoslezský		
INVESTOR	Statutární město Ostrava, Prokešovo náměstí 8, 729 30 Ostrava		
NÁZEV AKCE	Ostrava		
	Rekonstrukce SSZ křižovatky č. 1002 28. října - Mariánskohorská - 2. etapa		
NÁZEV VÝKRESU	Schematický kabelový plán SSZ č. 1002		
		DATUM	15. 5. 2011
		FORMÁT	2 A4
		MĚŘÍTKO	
		STUPEŇ	DSP + ZDS
		ČÍSLO ZAKÁZKY	07/2011
		ARCHIVNÍ ČÍSLO	1507
		ČÍSLO SOUPRAVY	ČÍSLO VÝKRESU
			3

Dokumentace stávajícího
provedení stahy
30. 11. 2011

Řadič SSZ

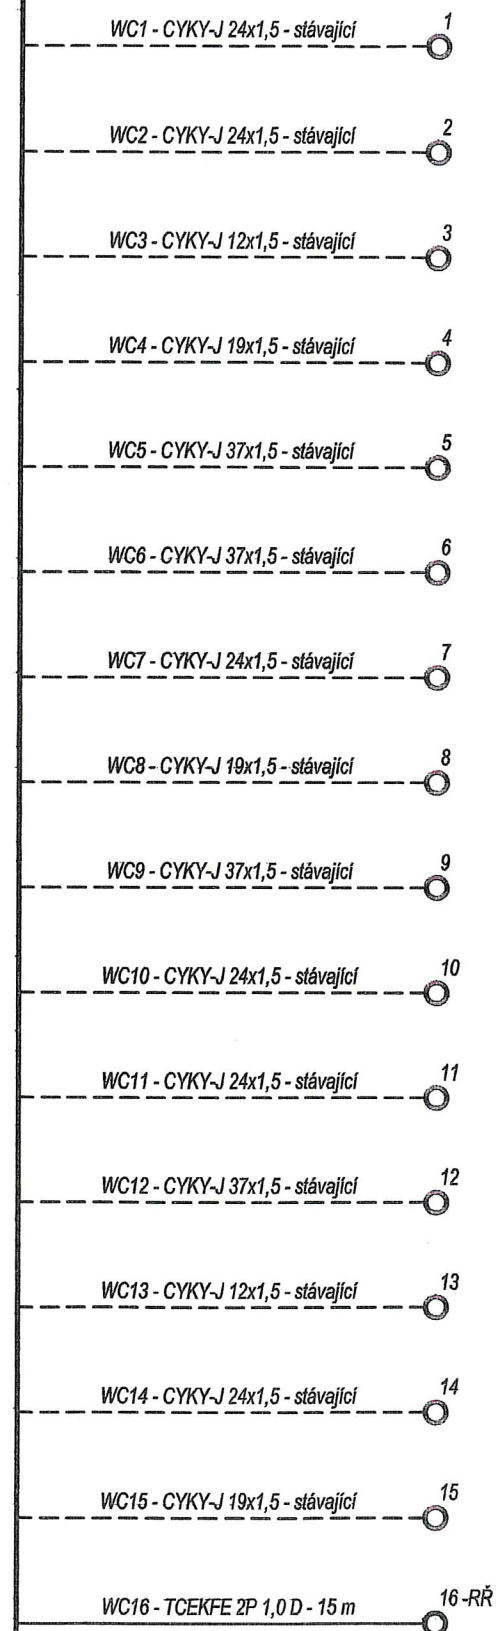

Řadič SSZ

